FÖRKLARINGAR
SE RITN. A00:02

1520972

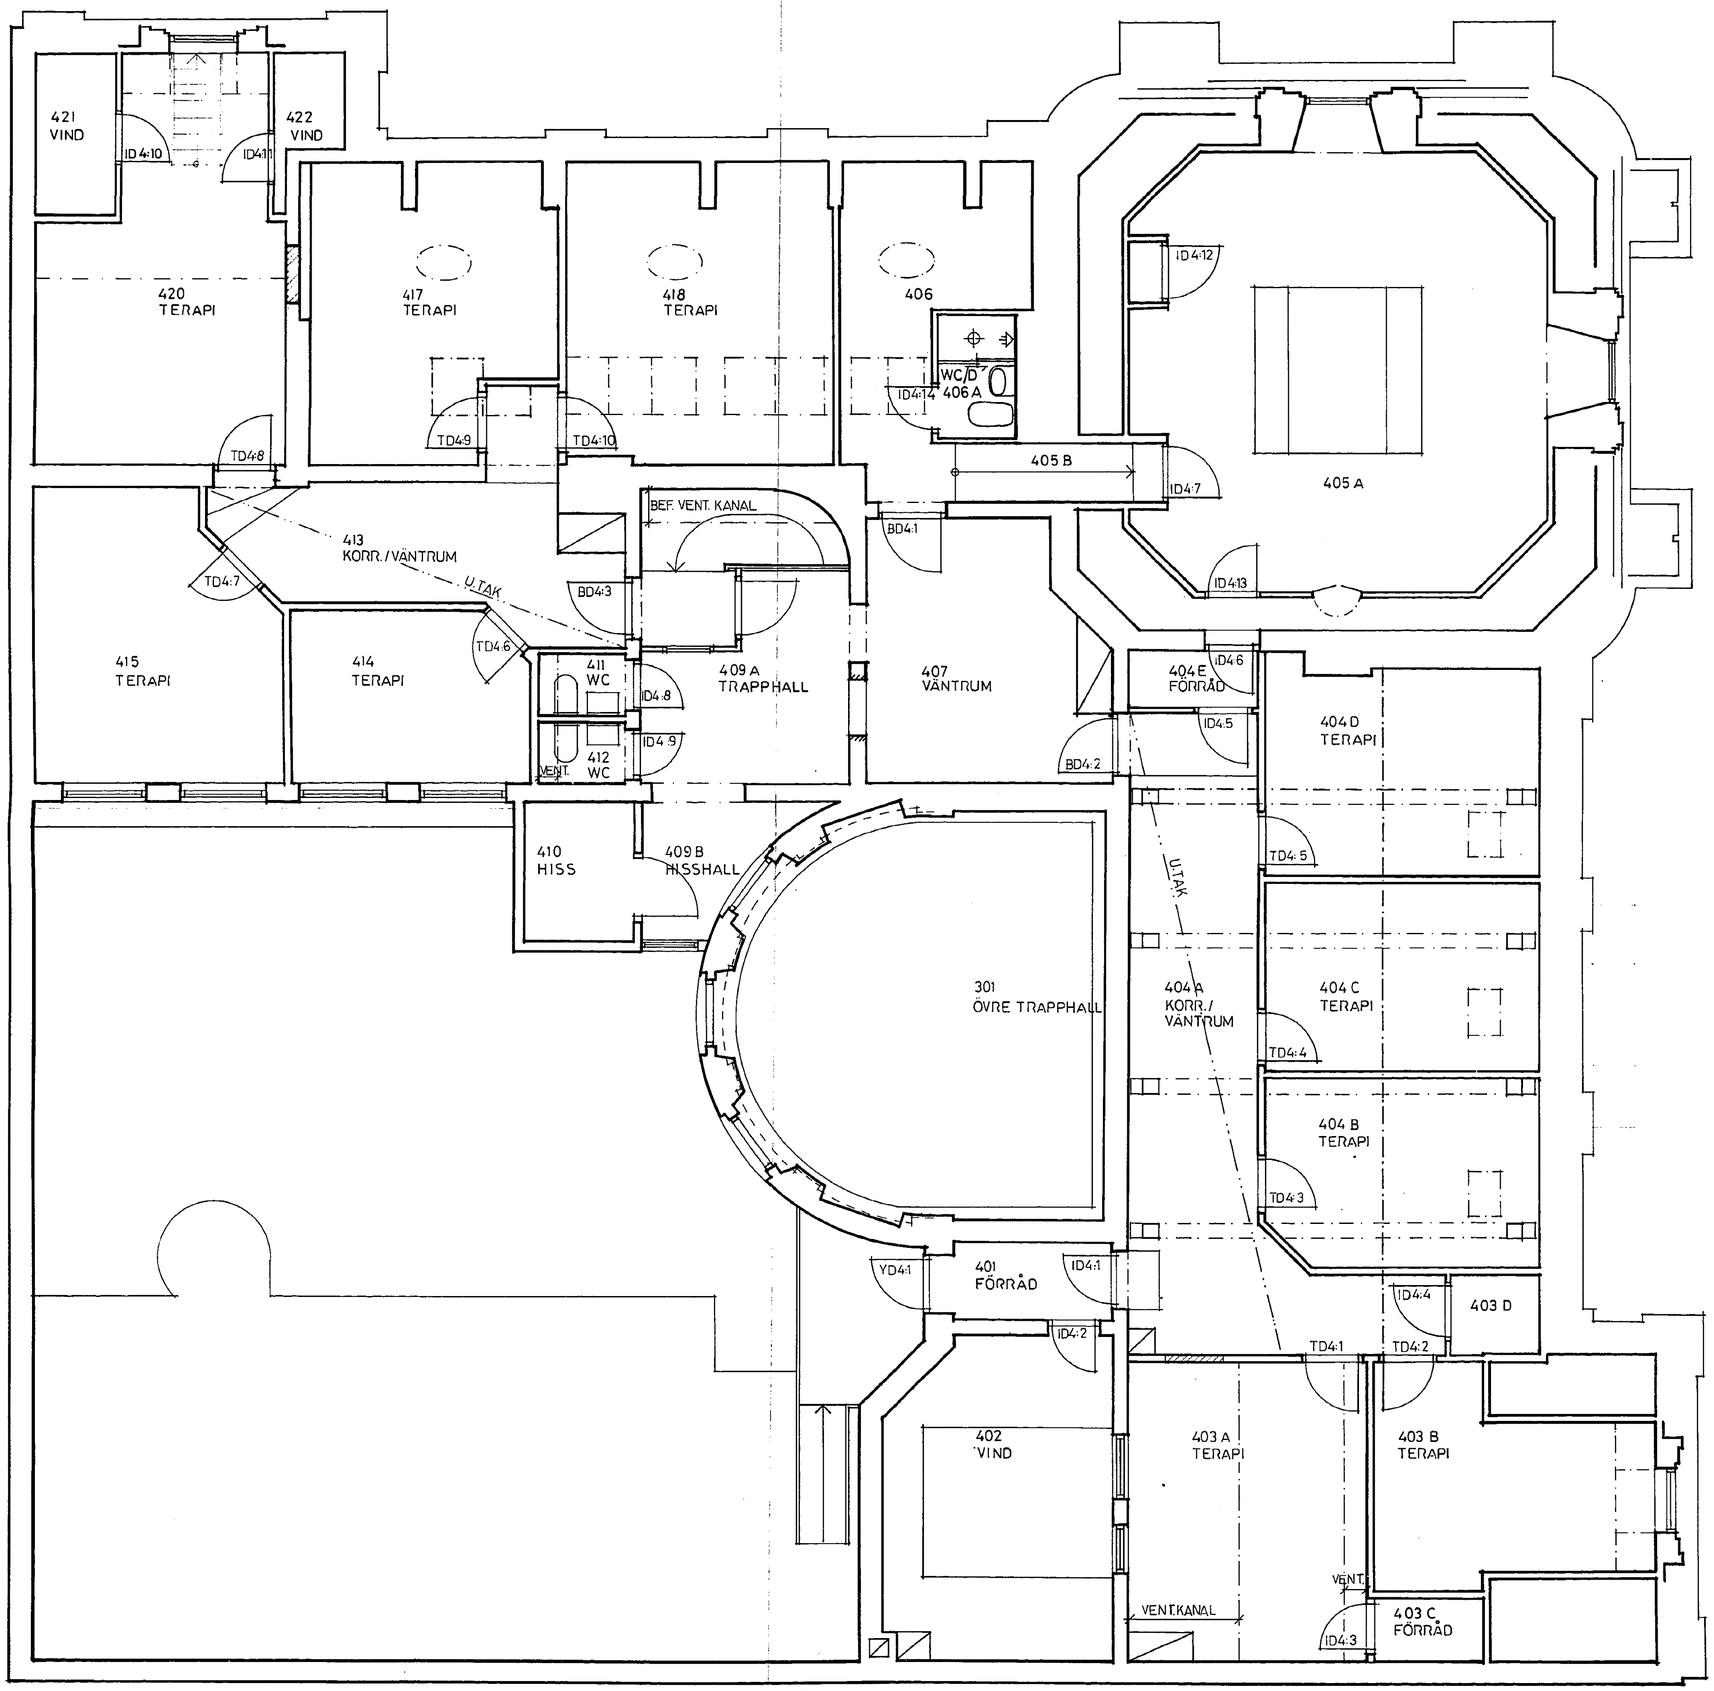

VASASTADEN 9:9

Ärendenummer **51393-96** Beslutsdatum **2000-10-10**

Handlingar och föreskrifter enligt beslutsbevis!
BYGGNADSNÄMNDEN I GÖTEBORG

RELATIONSHANDLING
2000-08-07

REV	ANT	REVIDERINGEN AVSER	SIGN	DATUM

Novo
Arkitektur & Design AB
Box 25125, 400 3 Göteborg
Tel. 031-204403
Fax. 031-161831

HEYMANSKA VILLAN
VASASTADEN 9:9 GÖTEBORG
NYTT UTSEENDE
PLAN 4 /VINDSVÅN./

HANDL AV	RITAD AV	ARBETSNUMMER
RH	RH	96:23

SKALA 1:50

DATUM 961001 Reditagning

KOD TYP POS

RITNINGSNUMMER A00:14

REV